

LEGENDE

Bestand

Pflaster

▽

△

± 0,00


OK Fertigbau

UK Fertigbau

Höhenangabe einer waagrechten Fläche

ARCHICAD STUDENTEN-VERSION
Stichhöhen Tonnen und Kreuzgewölbe im EG

1. Tür ▲ 2,73 ▲ 2,26	7. ▲ 2,67 ▲ 1,65	13. ▲ 2,04	19. ▲ 2,39 ▲ 0,98
2. ▲ 2,37 ▲ 2,20	8. ▲ 2,65 ▲ 1,65	14. ▲ 2,67	20. ▲ 2,32 ▲ 0,98
3. ▲ 1,88 ▲ 1,50	9. ▲ 2,64 ▲ 1,65	15. Tür ▲ 2,37 ▲ 2,15	21. ▲ 2,69
4. ▲ 2,56 ▲ 2,26	10. ▲ 2,46 ▲ 2,00	16. ▲ 2,46 ▲ 2,19	22. ▲ 2,37 ▲ 1,00
5. ▲ 2,57 ▲ 2,41	11. ▲ 2,21	17. ▲ 2,48 ▲ 2,13	23. ▲ 2,37 ▲ 1,03
6. ▲ 2,60	12. ▲ 2,59 ▲ 1,50	18. ▲ 2,10 ▲ 1,94	

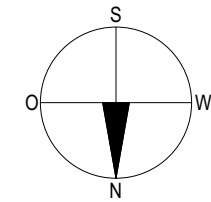

BESTANDSPLAN

A	B	C
D	E	F

Bauvorhaben:
Umbau Schlosstaverne Sighartstein
GST.NR.: 2468/1

5202 Neumarkt a. W.
Sighartstein 25
KG.: Neumarkt a. W.



Bauwerber + Grundeigentümer:
Harald Leitner
Sighartstein 25, 5202 Neumarkt a. Wallersee

Bauführer:

Planverfasser:
Hochberger Magdalena
Itzlingerhauptstraße 30, 5020 Salzburg
MAIL: magdalena.hochberger02@htl-salzburg.ac.at

TEL: +49 1522 7869104


Planinhalt: ERDGESCHOSS


Plannummer:
BP 01

Maßstab:
1:100

Gez.:
Hochberger
Magdalena

Datum:
04.04.22

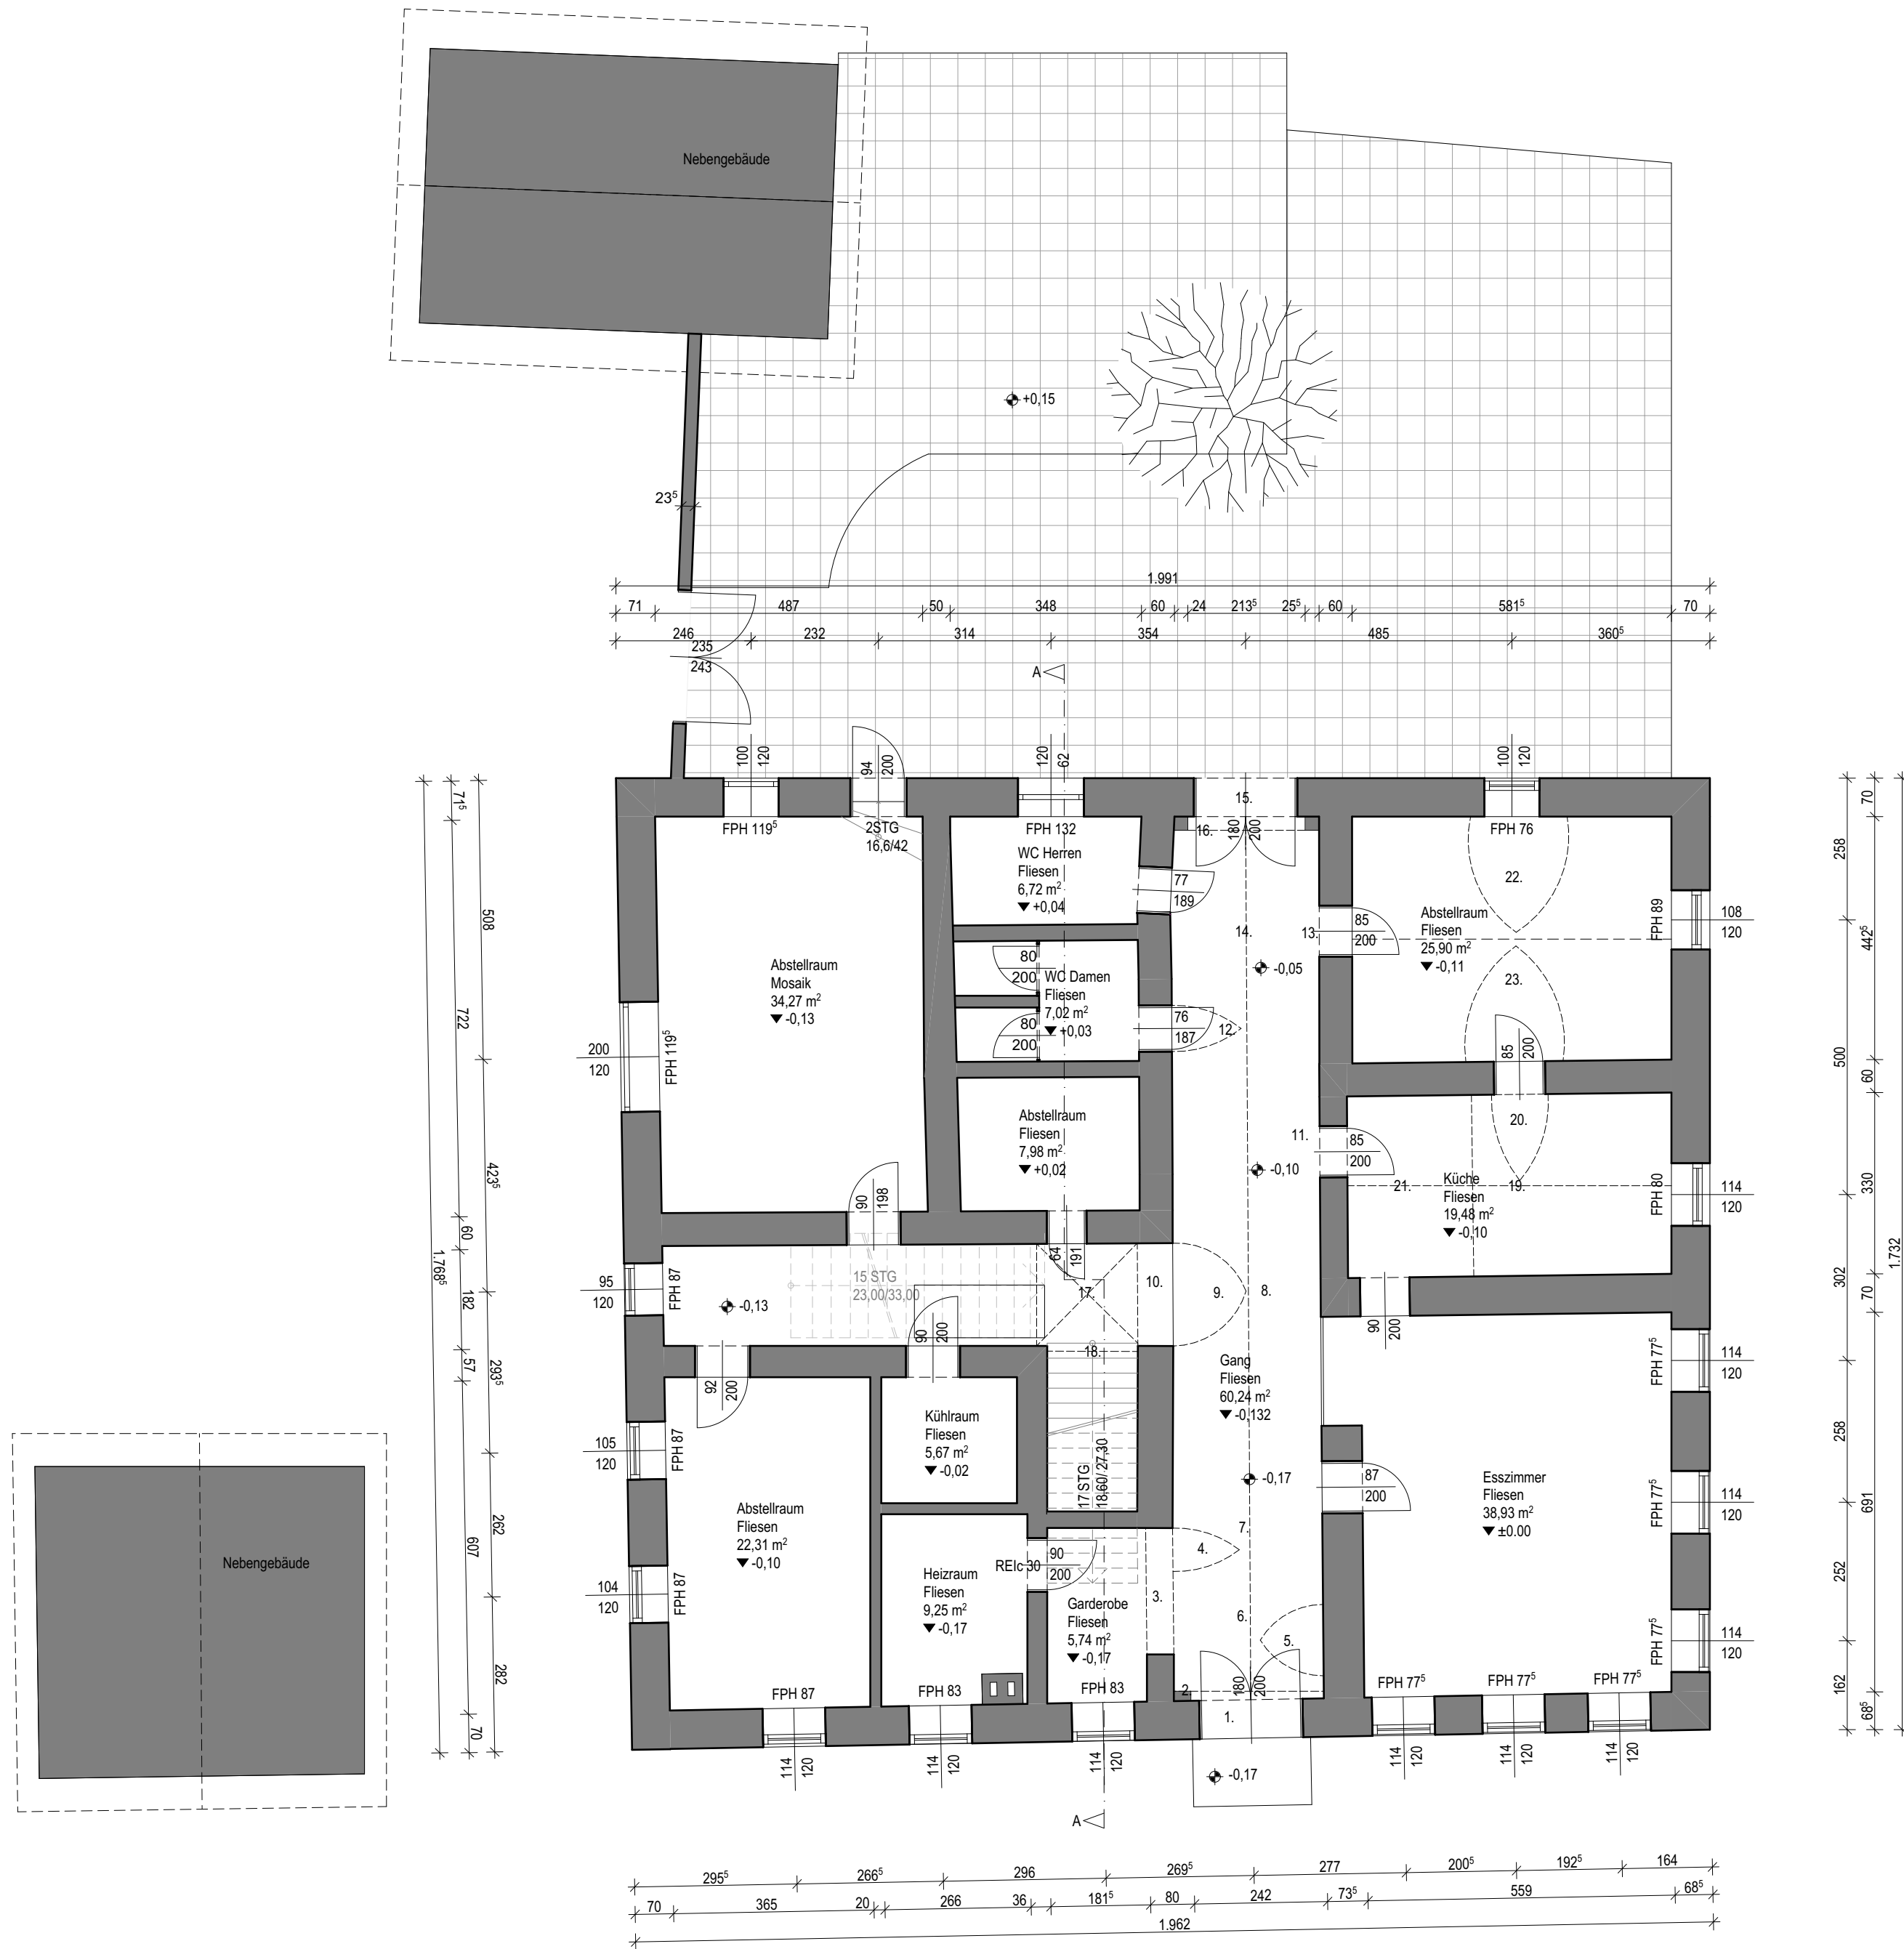

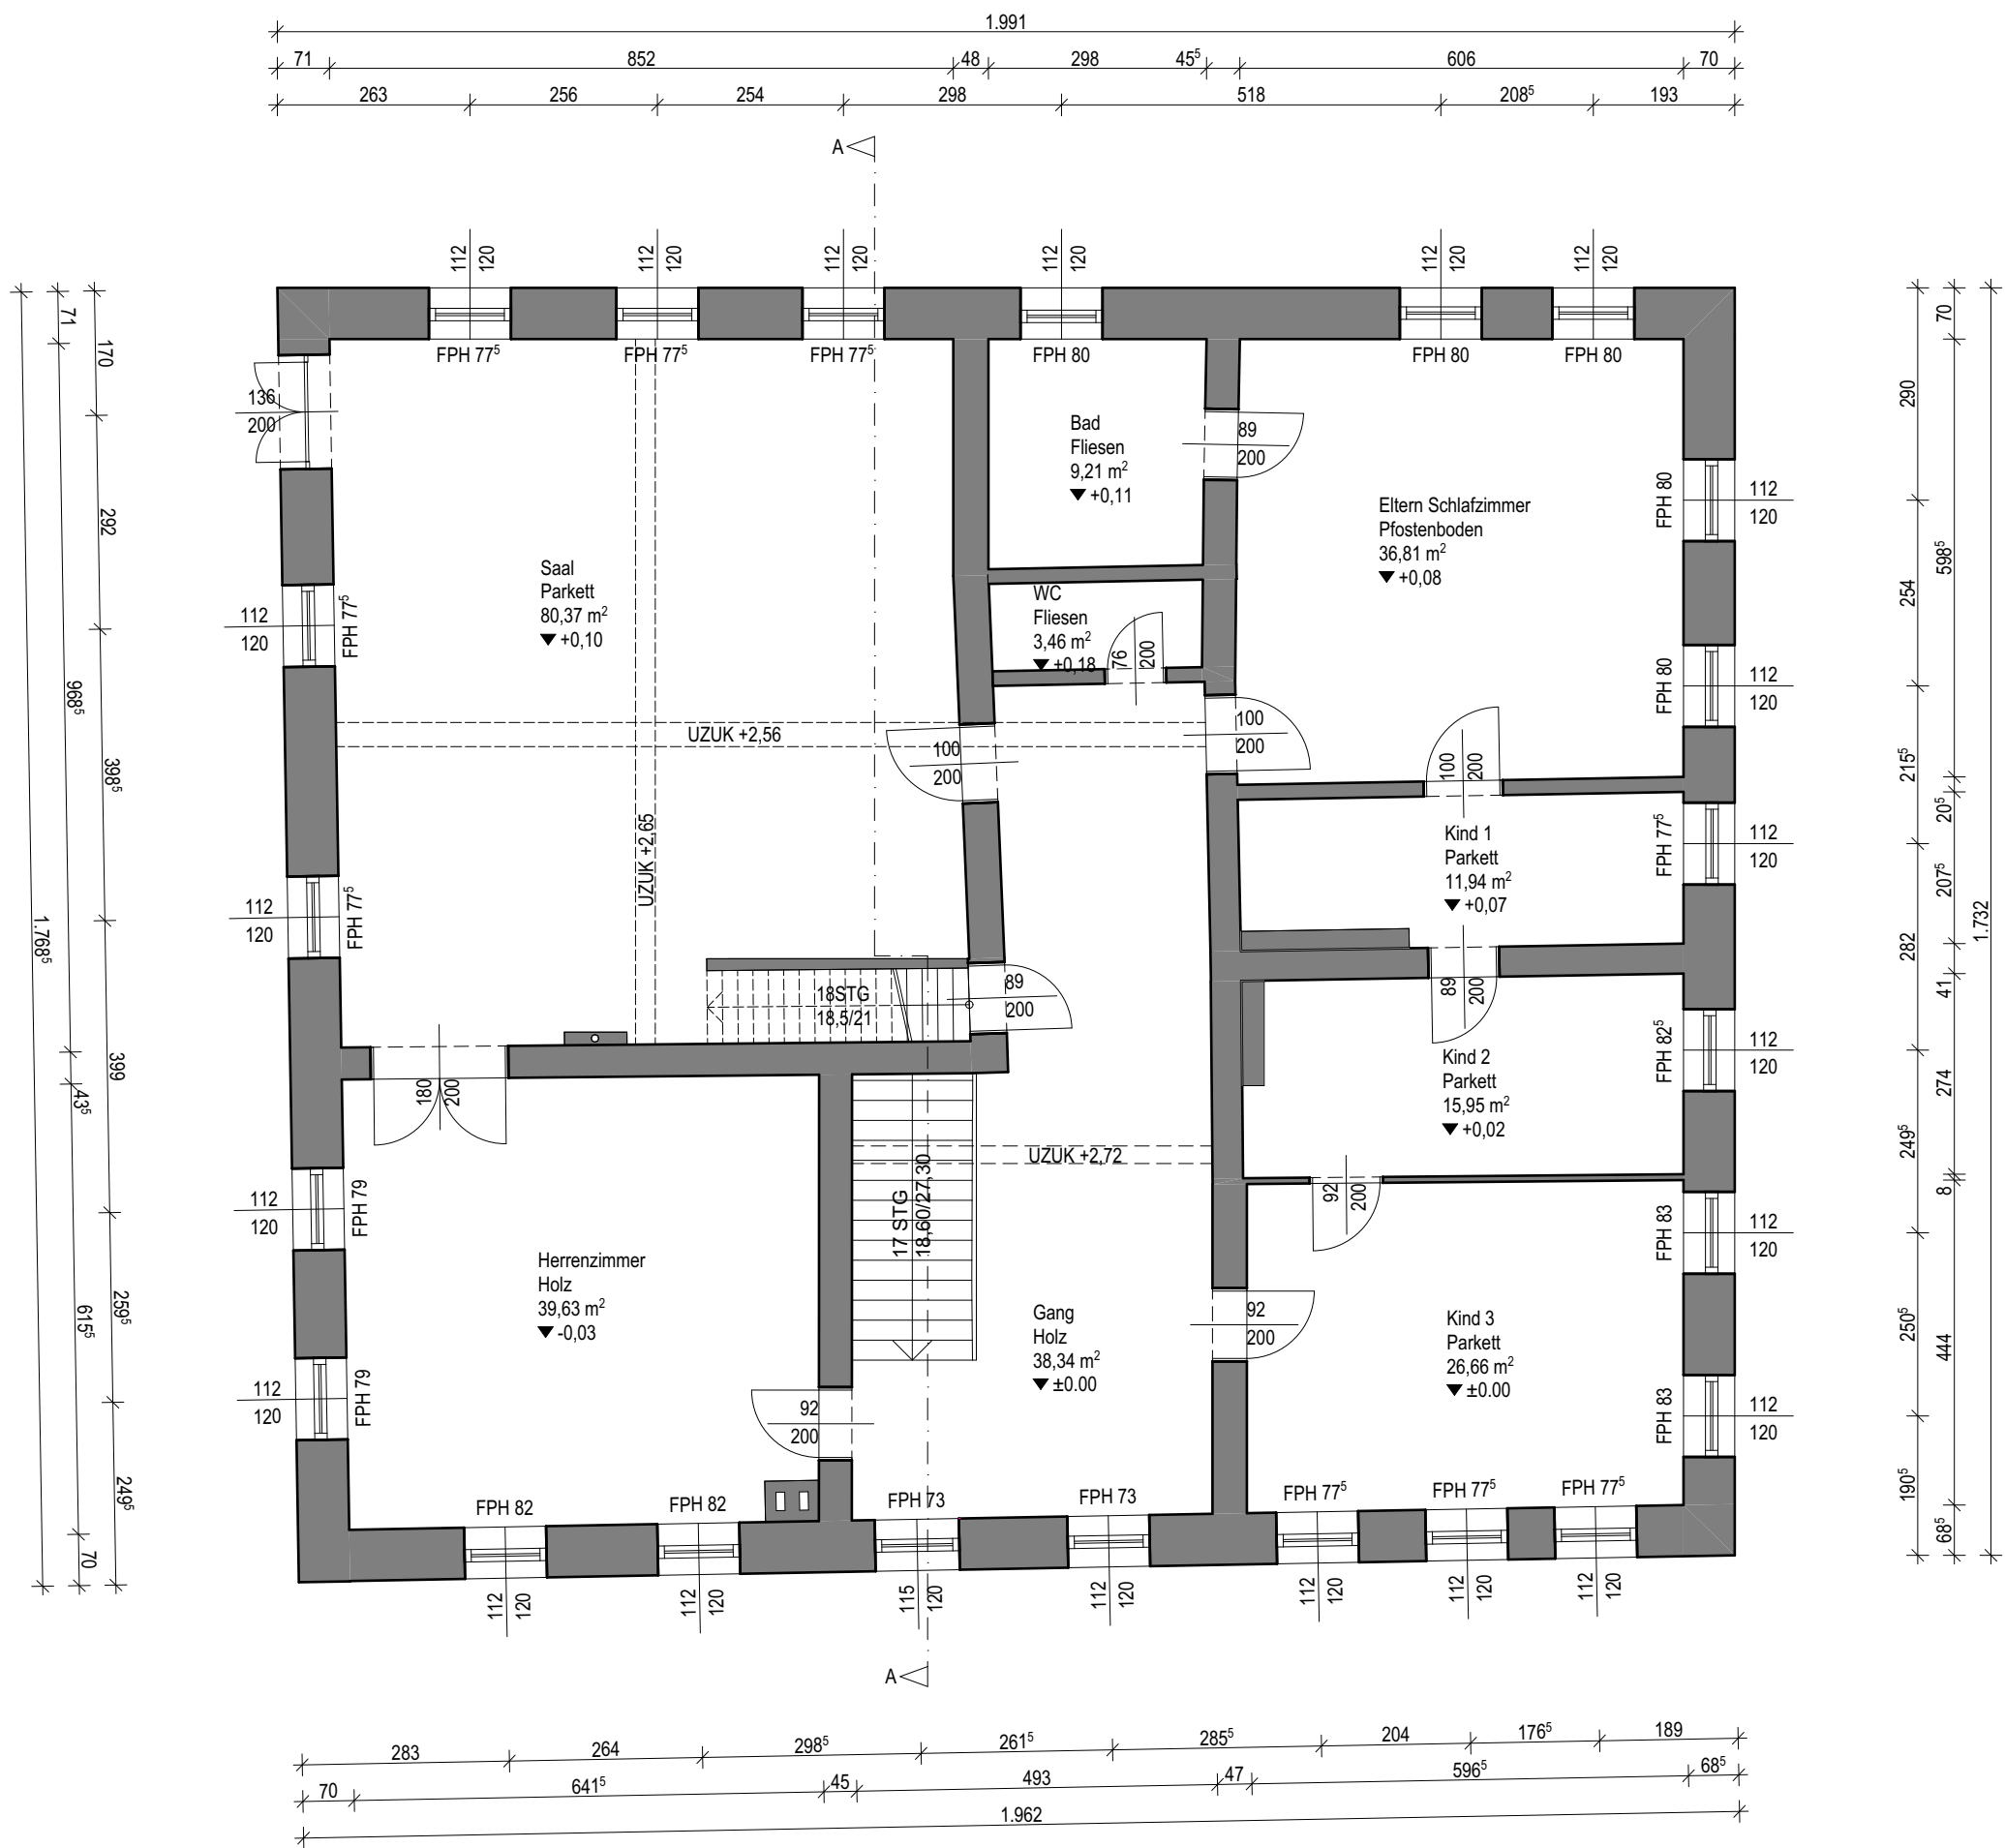


LEGENDE

ARCHICAD STUDENTEN-VERSION

Bestand

- OK Fertigbau
- UK Fertigbau
- ± 0,00 Höhenangabe einer waagrechten Fläche

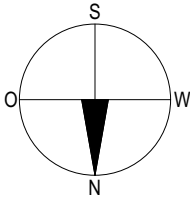

BESTANDSPLAN

A	B	C
D	E	F

Bauvorhaben:
Umbau Schlosstaverne Sighartstein
GST.NR.: 2468/1 EZ.: 134

5202 Neumarkt a. W.
Sighartstein 25
KG.: Neumarkt a. W.



Bauwerber + Grundeigentümer:
Harald Leitner
Sighartstein 25, 5202 Neumarkt a. Wallersee

Bauführer:

Planverfasser:
Hochberger Magdalena
Itzingerhauptstraße 30, 5020 Salzburg
MAIL: magdalena.hochberger02@htl-salzburg.ac.at
TEL: +49 1522 7869104


Planinhalt: OBERGESCHOSS

Plannummer:
BP 02

Maßstab:
1:100

Gez.:
Hochberger
Magdalena

Datum:
04.04.22

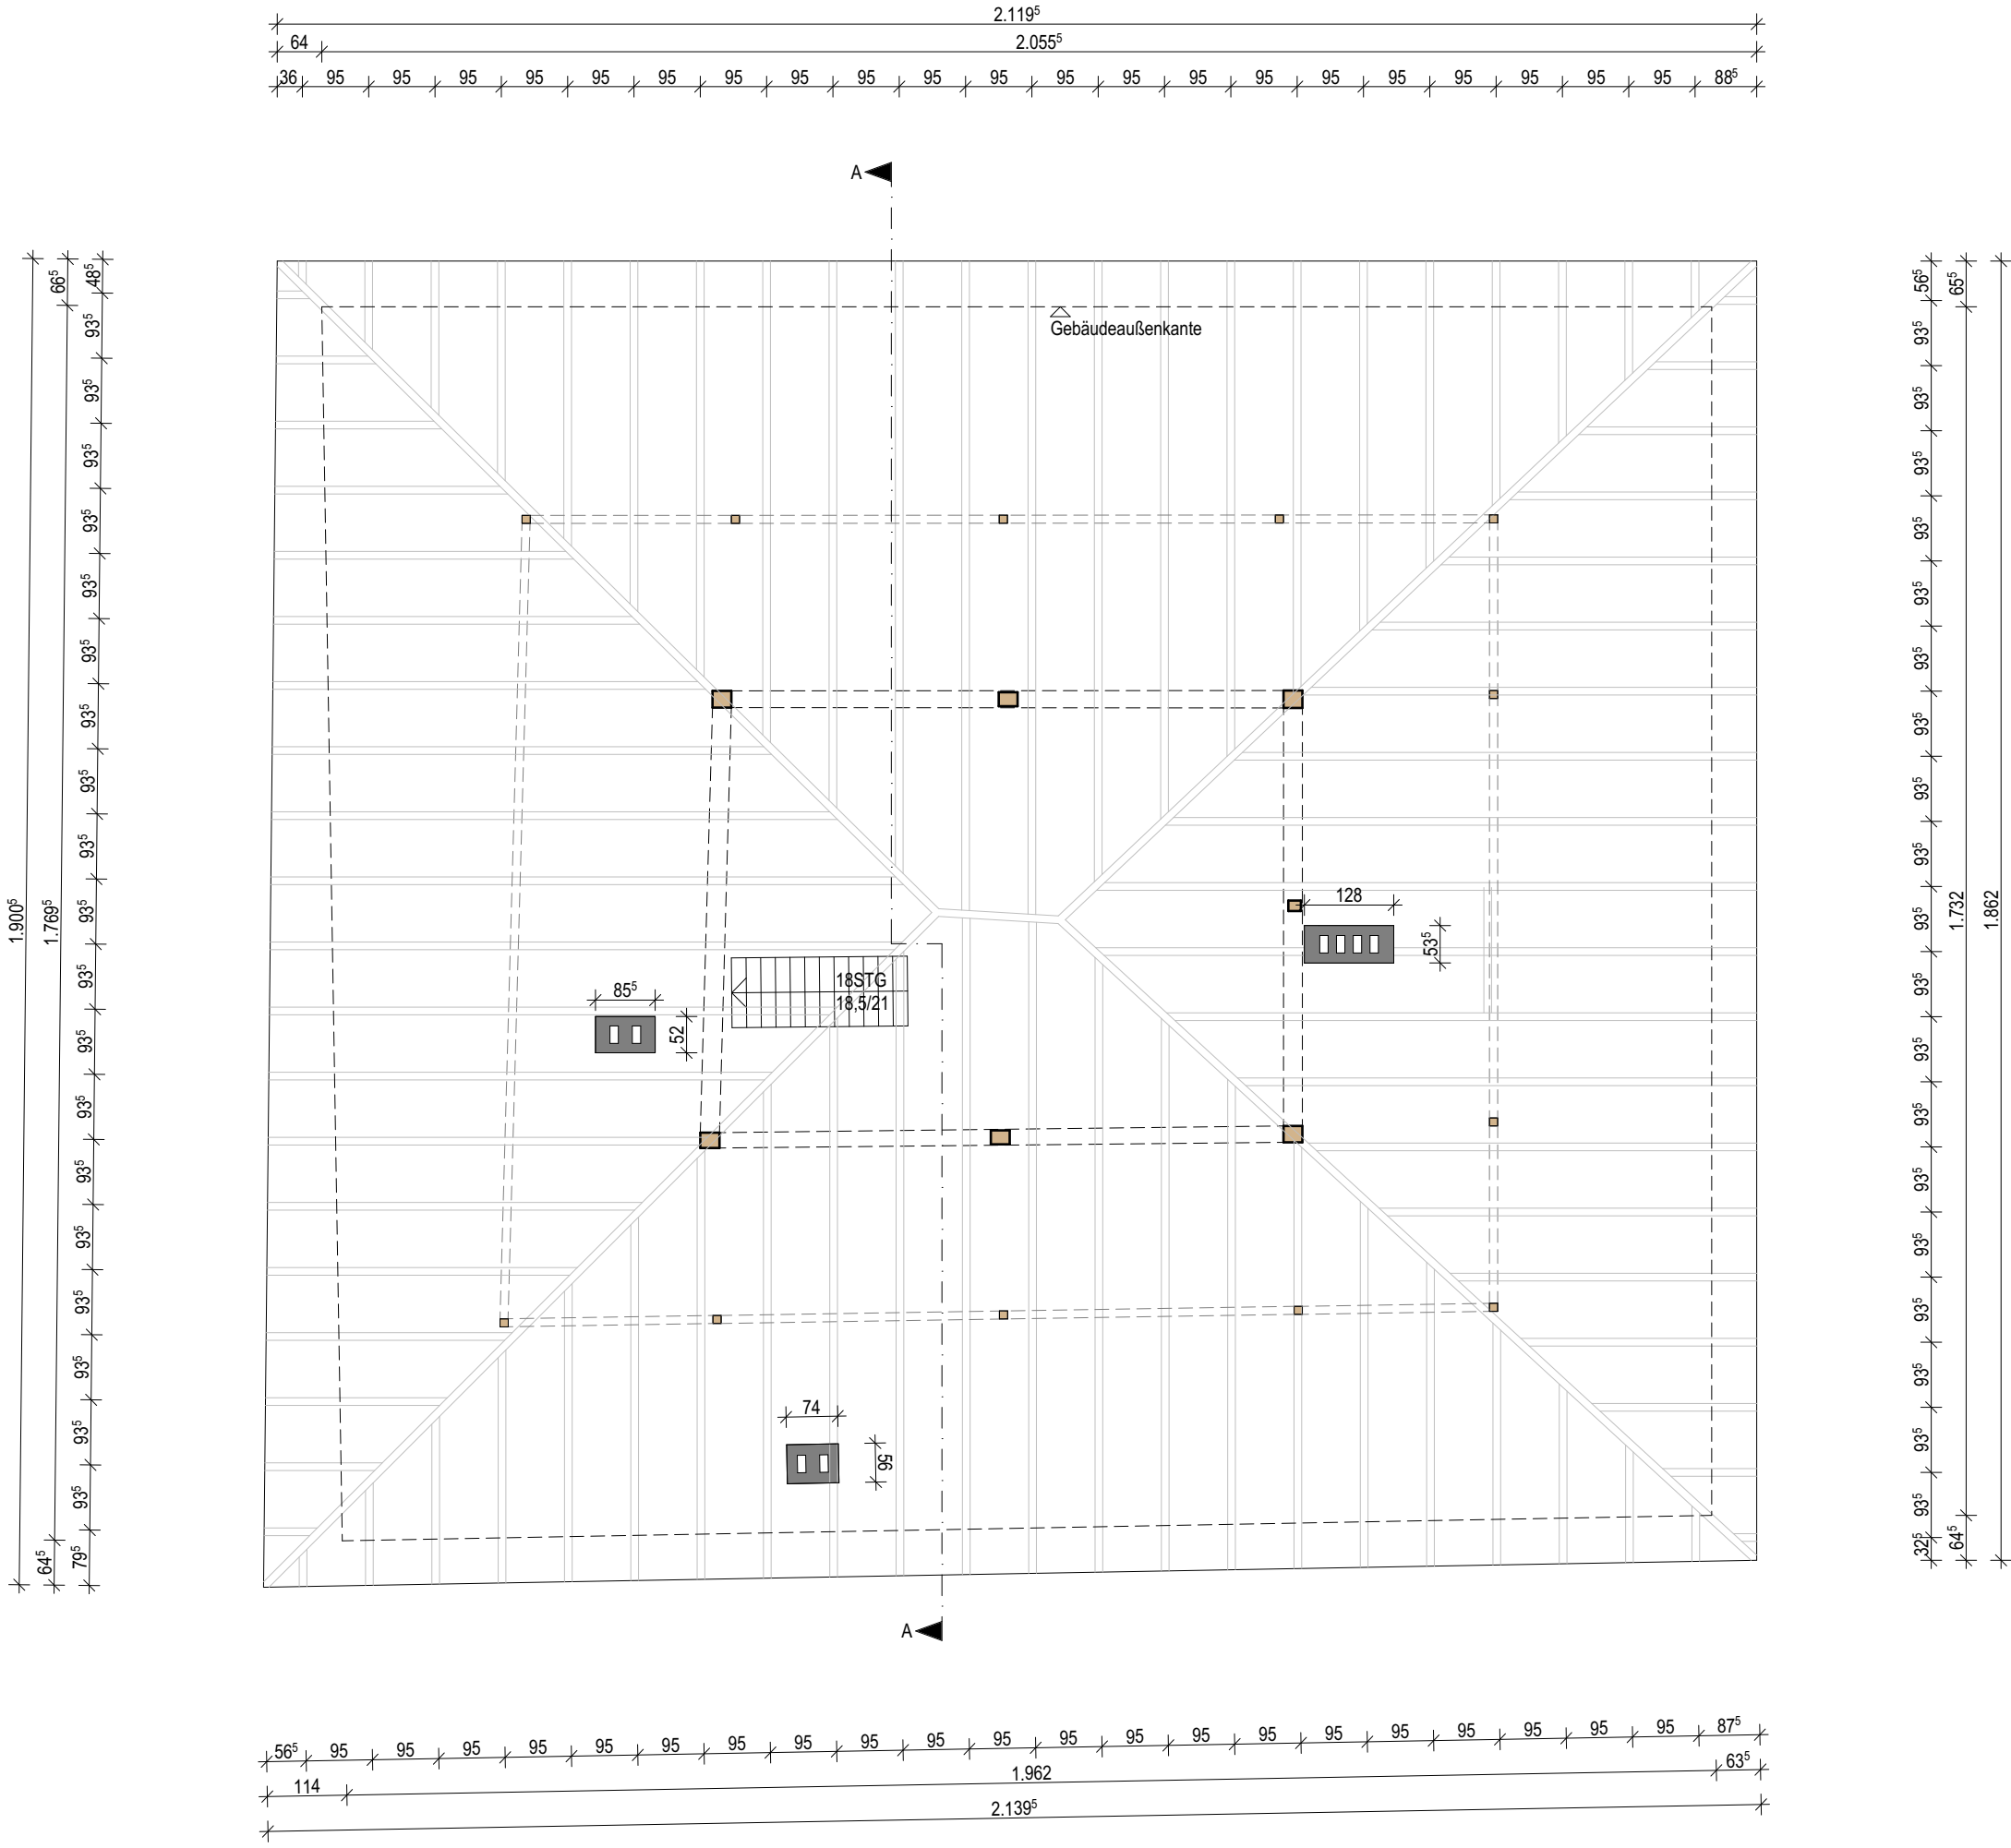


LEGENDE

ARCHICAD STUDENTEN-VERSION

- Bestand
- Holz

- OK Fertigbau
- UK Fertigbau
- ± 0,00 Höhenangabe einer waagrechten Fläche

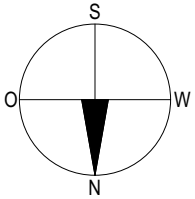

BESTANDSPLAN

A	B	C
D	E	F

Bauvorhaben: 5202 Neumarkt a. W.
Sighartstein 25
GST.NR.: 2468/1 EZ.: 134 KG.: Neumarkt a. W.






Bauwerber + Grundeigentümer:
Harald Leitner
Sighartstein 25, 5202 Neumarkt a. Wallersee

Bauführer:






Planverfasser:
Hochberger Magdalena
Itzingerhauptstraße 30, 5020 Salzburg
MAIL: magdalena.hochberger02@htl-salzburg.ac.at TEL: +49 1522 7869104

Planinhalt: DACHGESCHOSS Plannummer: BP 03

Maßstab: 1:100 Gez.: Hochberger Magdalena Datum: 04.04.22

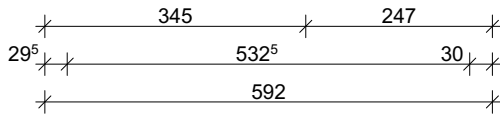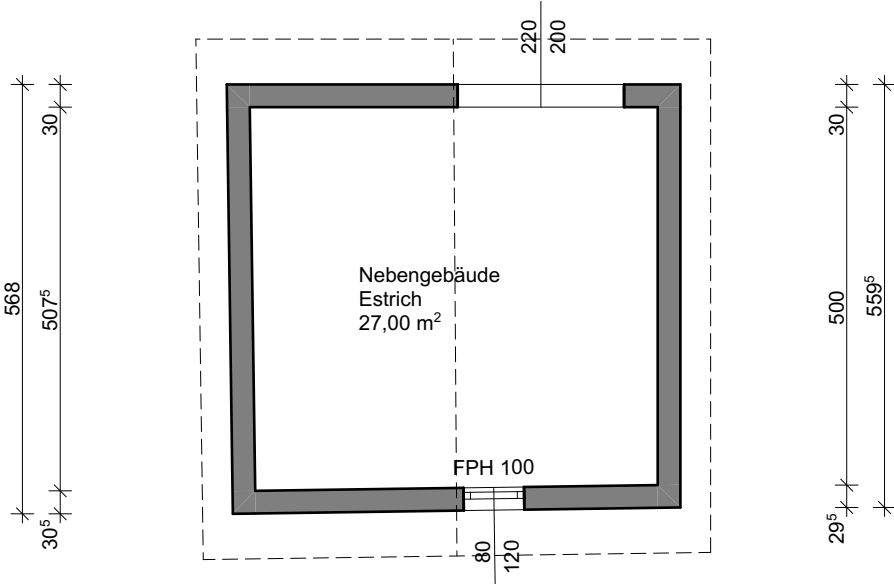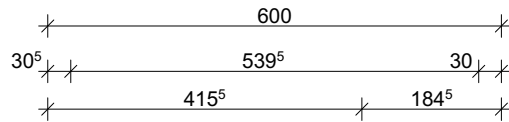

Personalhaus:
Erdgeschoss

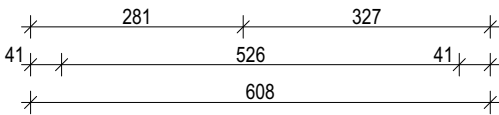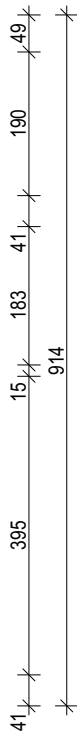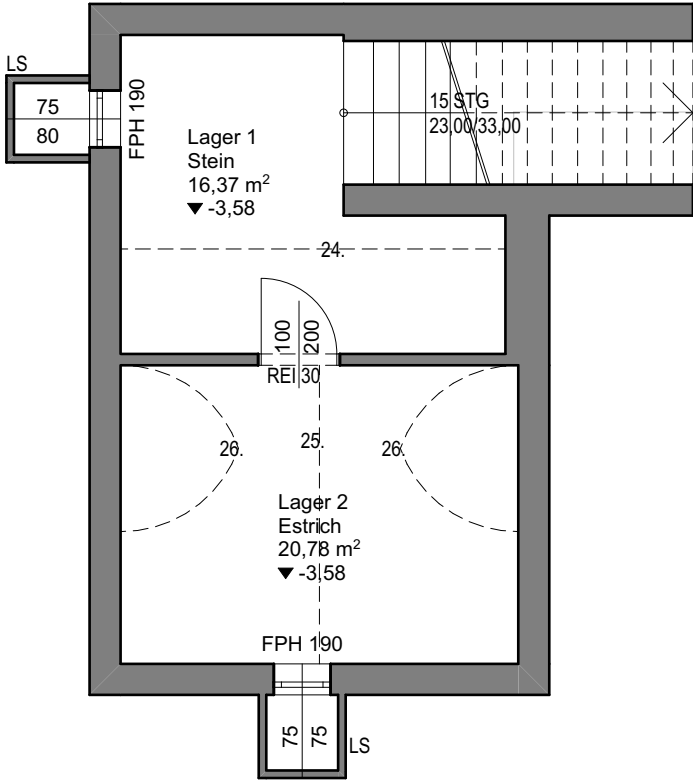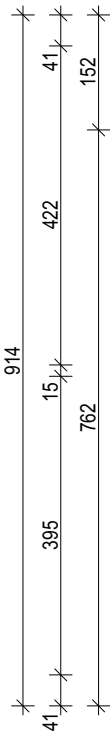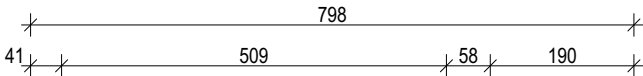


Kellergeschoss:

LEGENDE

ARCHICAD STUDENTEN-VERSION

Bestand

▽ OK Fertigbau
△ UK Fertigbau
± 0,00 Höhenangabe einer
waagrecht Fläche

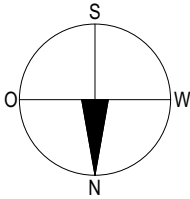

BESTANDSPLAN

A	B	C
D	E	F

Bauvorhaben:
Umbau Schlosstaverne Sighartstein

5202 Neumarkt a. W.
Sighartstein 25

GST.NR.: 2468/1 EZ.: 134

KG.: Neumarkt a. W.



Bauwerber + Grundeigentümer:
Harald Leitner
Sighartstein 25, 5202 Neumarkt a. Wallersee

Bauführer:

Planverfasser:
Hochberger Magdalena
Itzingerhauptstraße 30, 5020 Salzburg
MAIL: magdalena.hochberger02@htl-salzburg.ac.at
TEL: +49 1522 7869104


Planinhalt: KELLER+PERSO.HAUS

Plannummer:
BP 04

Maßstab:
1:100

Gez.:
Hochberger
Magdalena

Datum:
04.04.22

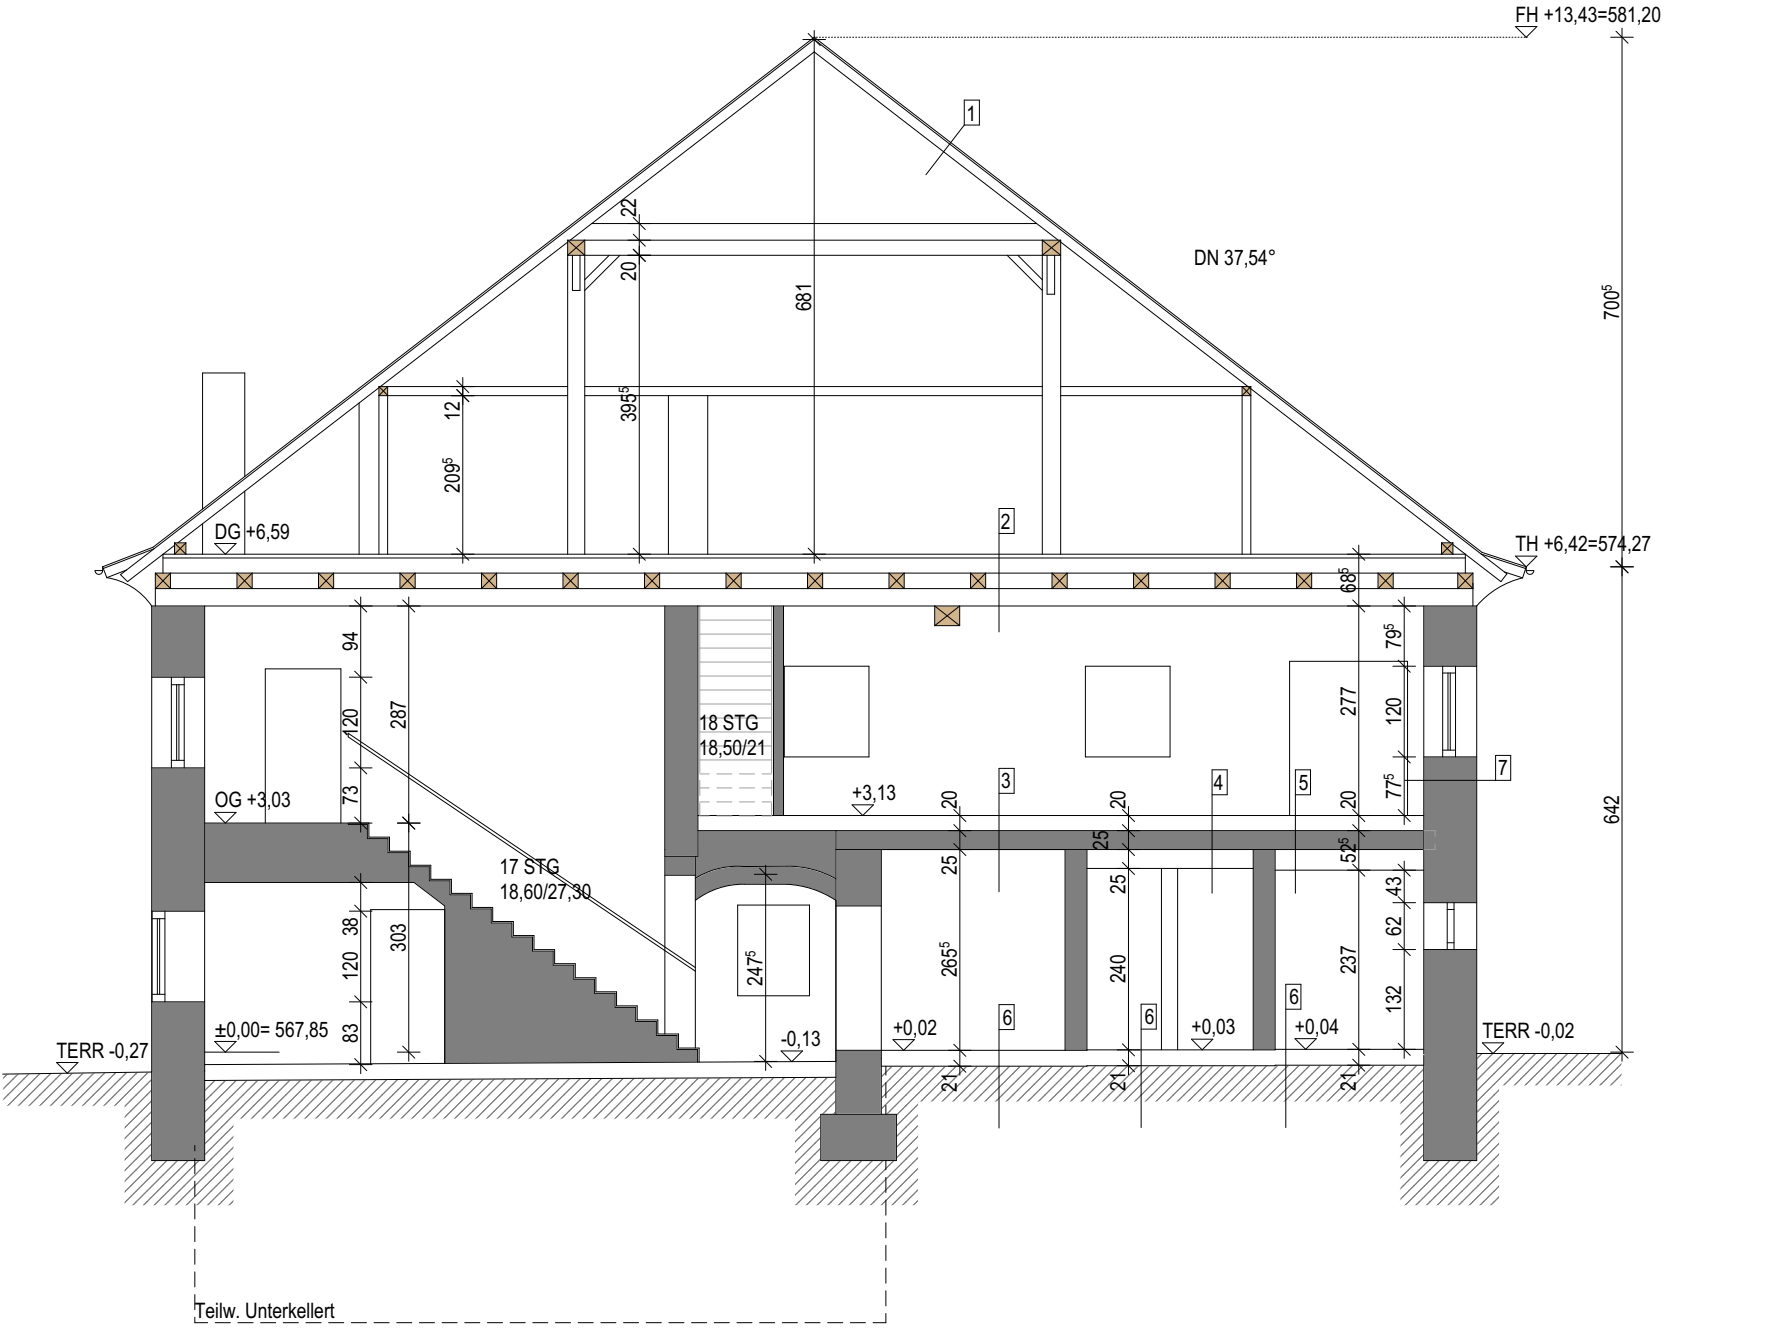

- 1 DA

0,5 Faserzementplatten Rombus

2,4 Rauschalung

13 Sparren
- 2 FBA DG

5 Schiffboden (Nut und Feder)

20 Tram 1

22 Tram 2

25 Tram 3

2,5 Stukkaturschalung
- 3 FBA OG

3 Holzboden

12 Estrich

- Trapezblech

5 Pfosten

25 Tram

0,5 Deckenputz
- 4 FBA OG

3 Holzboden

12 Estrich

- Trapezblech

5 Pfosten

25 Tram

14,5 Abhängung

6 Traglatte

3 Montagelatte

1,5 GKF-i

0,5 Deckenputz
- 5 FBA OG

3 Holzboden

12 Estrich

- Trapezblech

5 Pfosten

25 Tram

17 Abhängung

6 Traglatte

3 Montagelatte

1,5 GKF-i

0,5 Deckenputz
- 6 FBA EG

2 Fliesen

6 Estrich

3 TSD

10 Beton

- Rollierung

- Bruchsteinfundament
- 7 AW

2 Innenputz

65 Natursteinwand

3 Außenputz

LEGENDE

ARCHICAD STUDENTEN-VERSION


- Bestand
- Holz

- ▽

OK Fertigbau
- △

UK Fertigbau
- ± 0,00

Höhenangabe einer
waagrechten Fläche

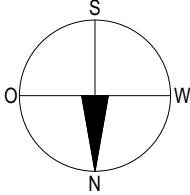

BESTANDSPLAN

A	B	C
D	E	F

Bauvorhaben:	5202 Neumarkt a. W.
Umbau Schlosstaverne Sighartstein	Sighartstein 25
GST.NR.: 2468/1	EZ.: 134
	KG.: Neumarkt a. W.



Bauwerber + Grundeigentümer:
Harald Leitner
Sighartstein 25, 5202 Neumarkt a. Wallersee

Bauführer:

Planverfasser:
Hochberger Magdalena
Itzlingerhauptstraße 30, 5020 Salzburg
MAIL: magdalena.hochberger02@htl-salzburg.ac.at
TEL: +49 1522 7869104

Planinhalt:	SCHNITT A-A	Plannummer: BP 05
Maßstab: 1:100	Gez.: Hochberger Magdalena	Datum: 04.04.22